UJĘCIE WODY I STACJA WODOCIĄGOWA
– instalacje technologiczne
SKALA 1:50

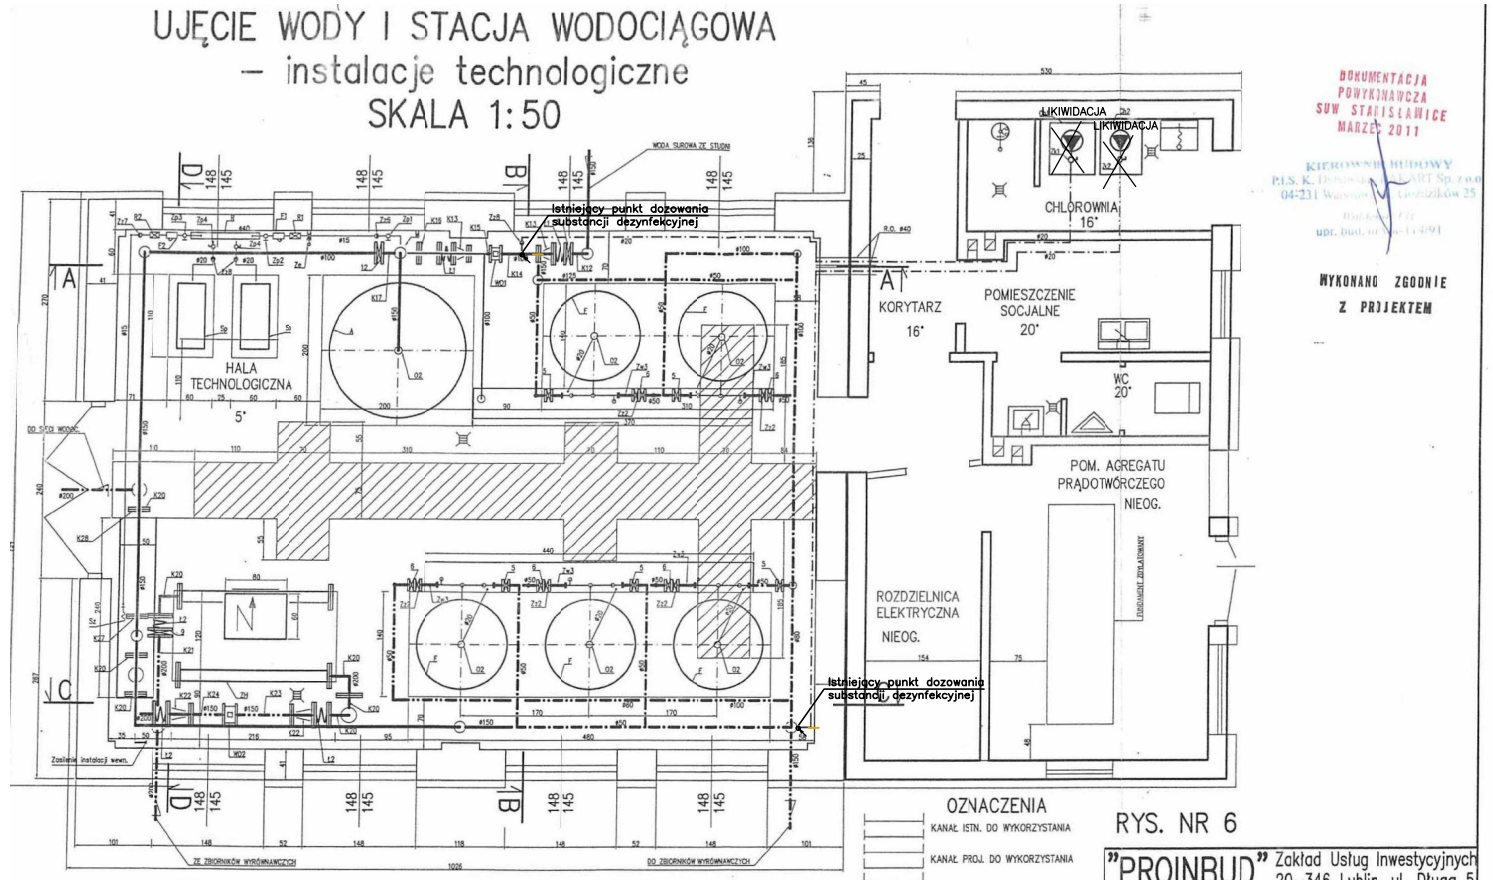

DOKUMENTACJA POWYKONAWCZA SUW STANISŁAWICE MARZEC 2011

KIEROWNIK BUDOWY

WYKONANO ZGODNIE Z PROJEKTEM

UWAGI

- Zastawienie urządzeń i armatury zamieszczono w opisie technicznym.
- Rurociągi technologiczne należy wykonać z rur PVC–U klejonych.
- Przewody sprężonego powietrza należy wykonać z rur PP zgrzewanych 1 MPa.
- Rurociągi należy prowadzić ze spadkami w kierunku urządzeń technologicznych.
- Manometry należy zamontować zgodnie ze schematem technologicznym.
- Zestaw hydroforowy należy podłączyć do instalacji za pośrednictwem wstawek amortyzacyjnych.
- Schematy montażowe wprowadzenia rurociągów technologicznych do budynku przedstawiono na rys. nr 8.
- Podane średnice rur to średnice nominalne.

OZNACZENIA

- KANAŁ ISTN. DO WYKORZYSTANIA
- KANAŁ PROJ. DO WYKORZYSTANIA
- KANAŁ ISTN. DO LIKWIDACJI
- PROJ. DOBUDOWA DO BUDYNKU ISTN.
- RUROCIĄG WODY SUROWEJ (ZE STUDNI)
- RUROCIĄG WODY NAPOWIETRZONEJ
- RUROCIĄG WODY UZDATNIONEJ
- RUROCIĄG WODY CHLOROWEJ
- RUROCIĄG POMOCNICZY
- RUROCIĄG SPRĘŻONEGO POWIETRZA

RYS. NR 6

"PROINBUD" Zakład Usług Inwestycyjnych 20–346 Lublin, ul. Długa 5			
Obiekt:	Ujęcie wody i Stacja uzdatniania		
Miejscowość:	Stanisławice, gm. Kozienice		
Technologia + inst. sanit. i grzewcze			
Funkcja:	Data:	Nazwisko, Uprawnienia:	Podpis:
Projektował:	10.06	inż. Bogusław Konaszczuk 3688/Lb/85	
Opracował:	10.06	mgr inż. Marzena Michałkiewicz	
Kreślił:	10.06	mgr inż. Marzena Michałkiewicz	
Sprawdził:	10.06	mgr inż. Jacenty Jarocki 2314/Lb/74	

Stan istniejący

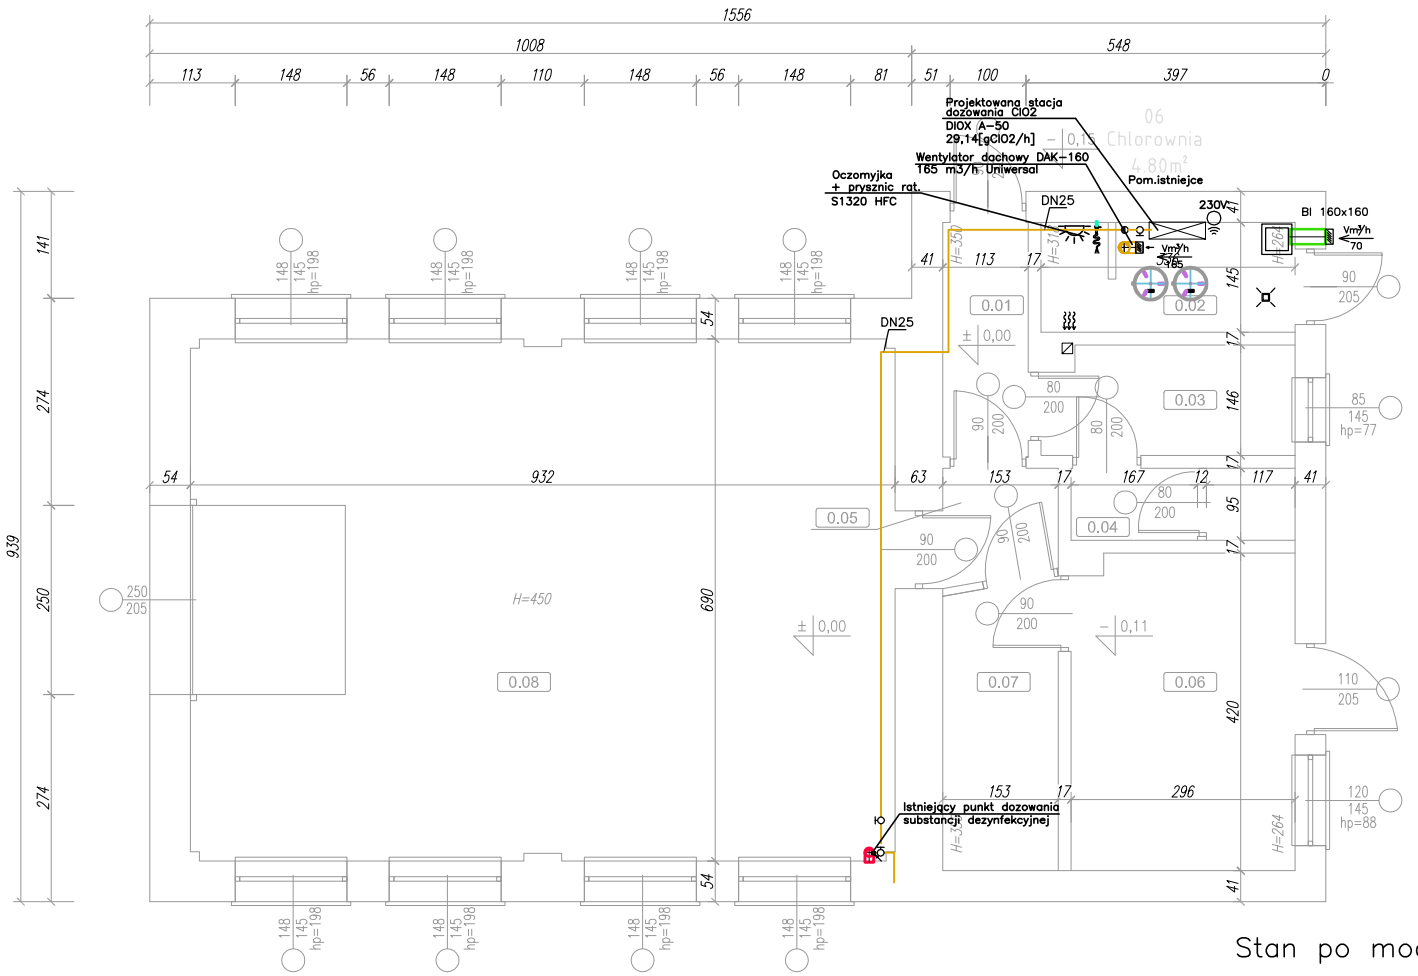

Stan po modernizacji

PRACOWNIA PROJEKTOWA "MAXPOL" 26–600 Radom, ul. ŻEROMSKIEGO 51A			
Stadium WYKONAWCZY	Branża SANITARNA		FORMAT A3
Obiekt	STACJA UZDATNIANIA WODY STANISŁAWICE GM.KOZIENICE		DT NR
Treść Opracowania	INSTALACJA DEZYNFEKCJI CHEMICZNEJ ClO2 POMIESZCZENIA CHLOROWNI I MAGAZYNU		Data 2020.08.15
Projekt.	MGR INŻ TOMASZ CIĘSZCZYK	Wa 389/02	Skala 1:100
Opracował	MGR INŻ TOMASZ CIĘSZCZYK		
Kreślił	MGR INŻ TOMASZ CIĘSZCZYK		Nr rys. U–01
Sprawdził	MGR INŻ. MAŁGORZATA OBST	57/P/98	
Kier.pracowni	MGR INŻ TOMASZ CIĘSZCZYK		